
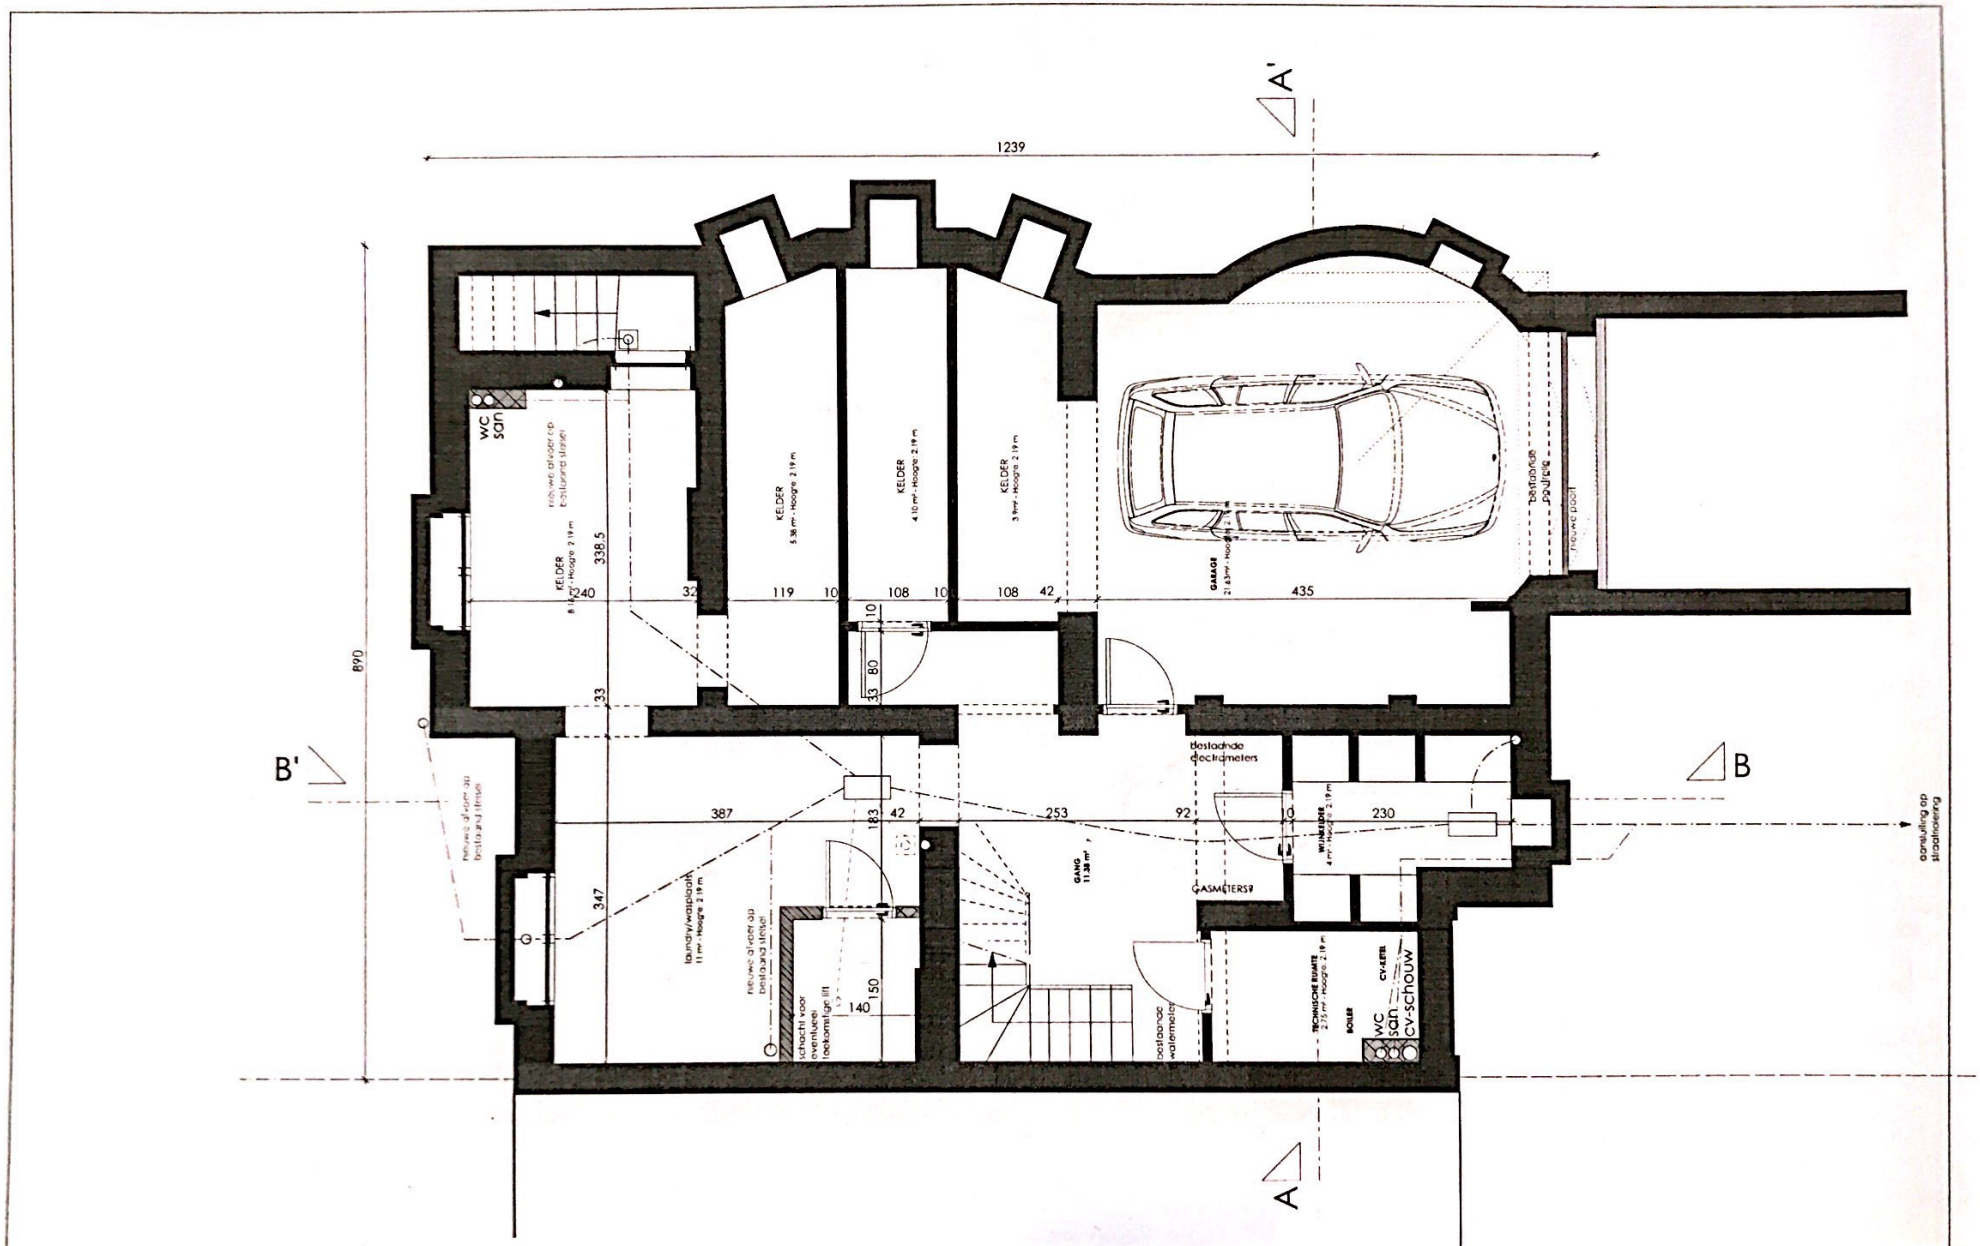



PROJECT: VERBOUWING HALFOPEN EENGEZINSWONING **Joseph Van Genegenlaan 32** **1150 Sint-Pieters-Woluwe** **3 AFD/Sint-Pieters-Woluwe/ D 324 r²**	**PLAN _ KELDER/RIOLERING** **as built**	AANVRAGER :	ARCHITECT : AN PITTOORS OUDESTRAAT 30, 2610 WILRIJK 0485 980 537 info@anpittoors.be	DATUM : 10-05-2019	A3	SCHAAL : 1/50

Scanned with CamScanner

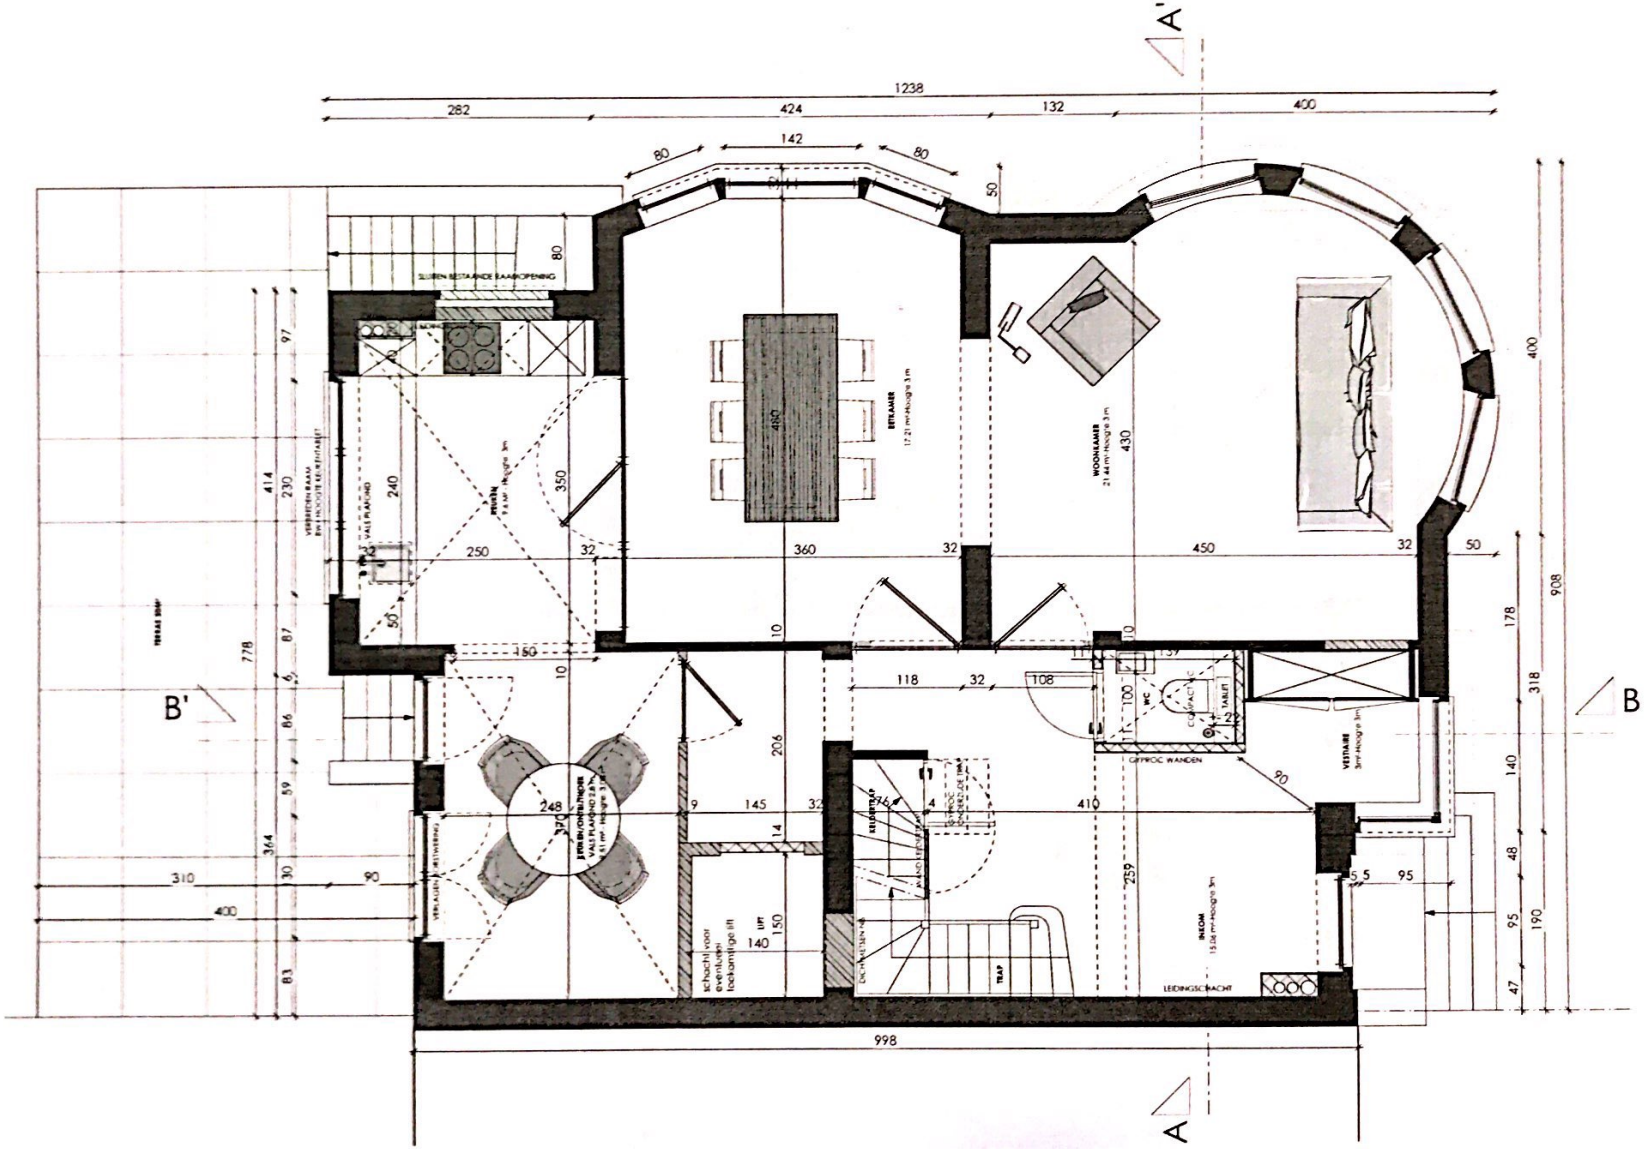


PROJECT: VERBOUWING HALFOPEN EENGEZINSWONING **Joseph Van Genegenlaan 32** **1150 Sint-Pieters-Woluwe** **3 AFD/Sint-Pieters-Woluwe/ D 324 r²**	**PLAN _ GELIJKVLOERS** **as built**	AANVRAGER :	ARCHITECT : AN PITTOORS OUDESTRAAT 30, 2610 WILRIJK 0485 980 537 info@anpittoors.be	DATUM : 10-05-2019	A3	SCHAAL : 1/50

Scanned with CamScanner

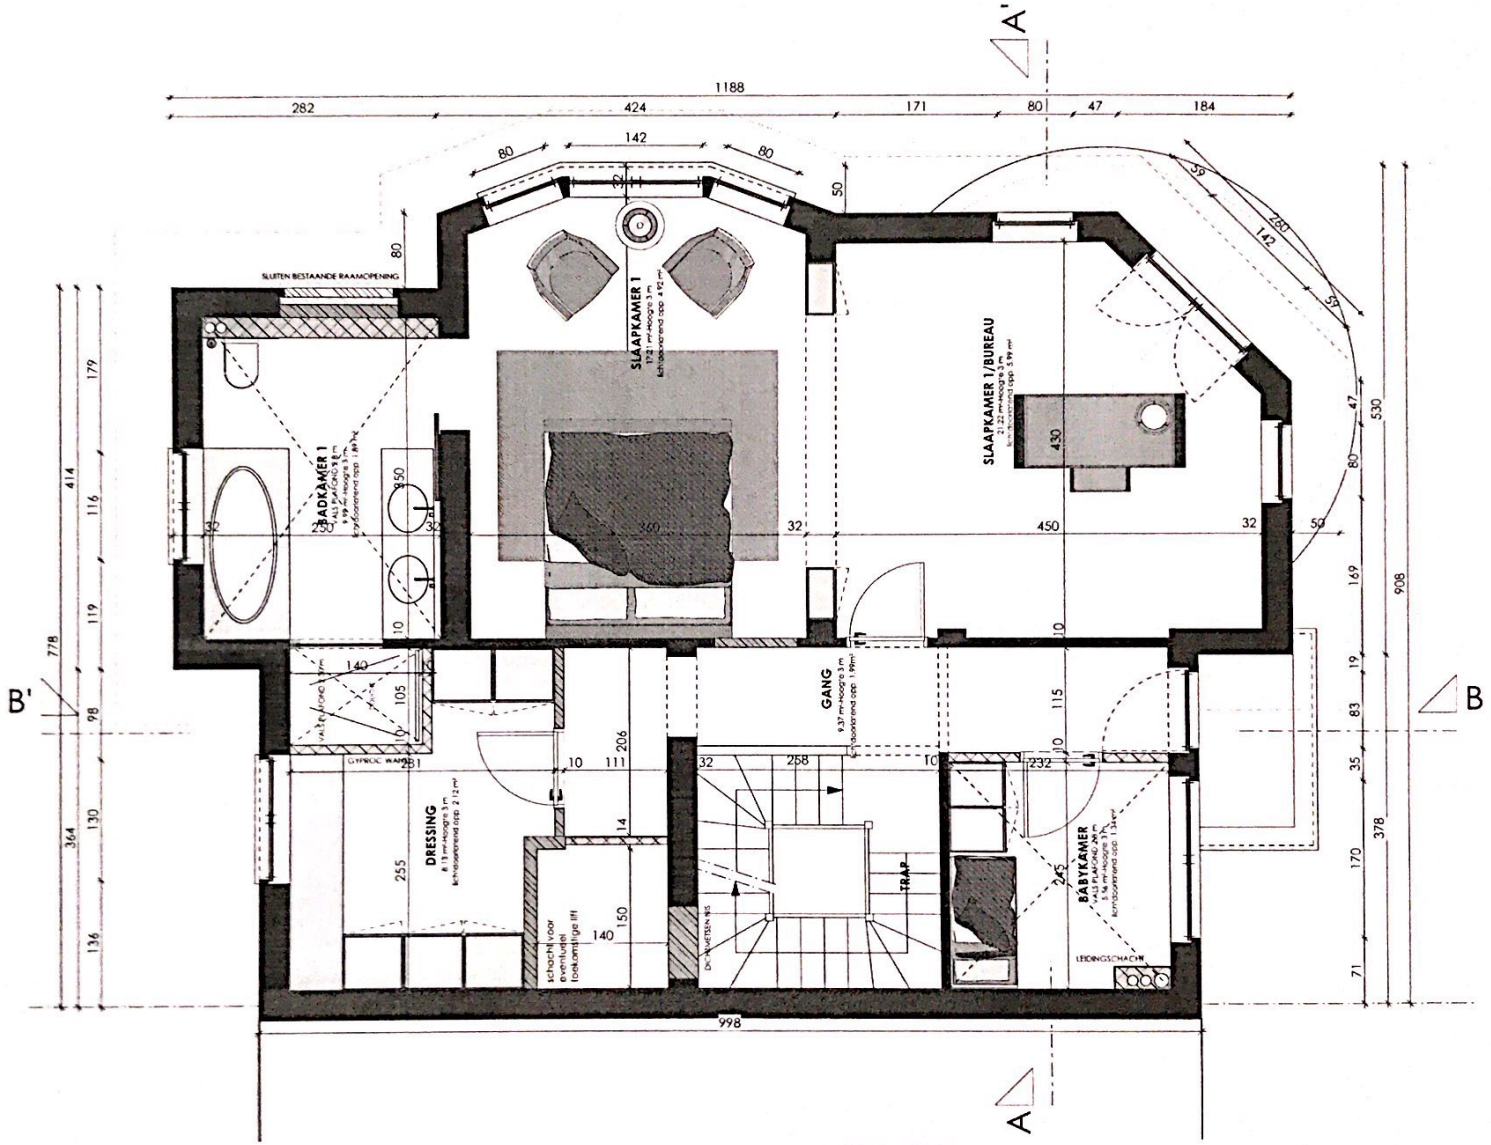

PROJECT: VERBOUWING HALFOPEN EENGEZINSWONING Joseph Van Genegenlaan 32 1150 Sint-Pieters-Woluwe 3 AFD/Sint-Pieters-Woluwe/ D 324 r²	**PLAN _ VERDIEPING 1** as built	AANVRAGER :	ARCHITECT : AN PITTOORS OUDESTRAAT 30, 2610 WILRIJK 0485 980 537 info@anpittoors.be	DATUM : 10-05-2019	A3	SCHAAL : 1/50

Scanned with CamScanner

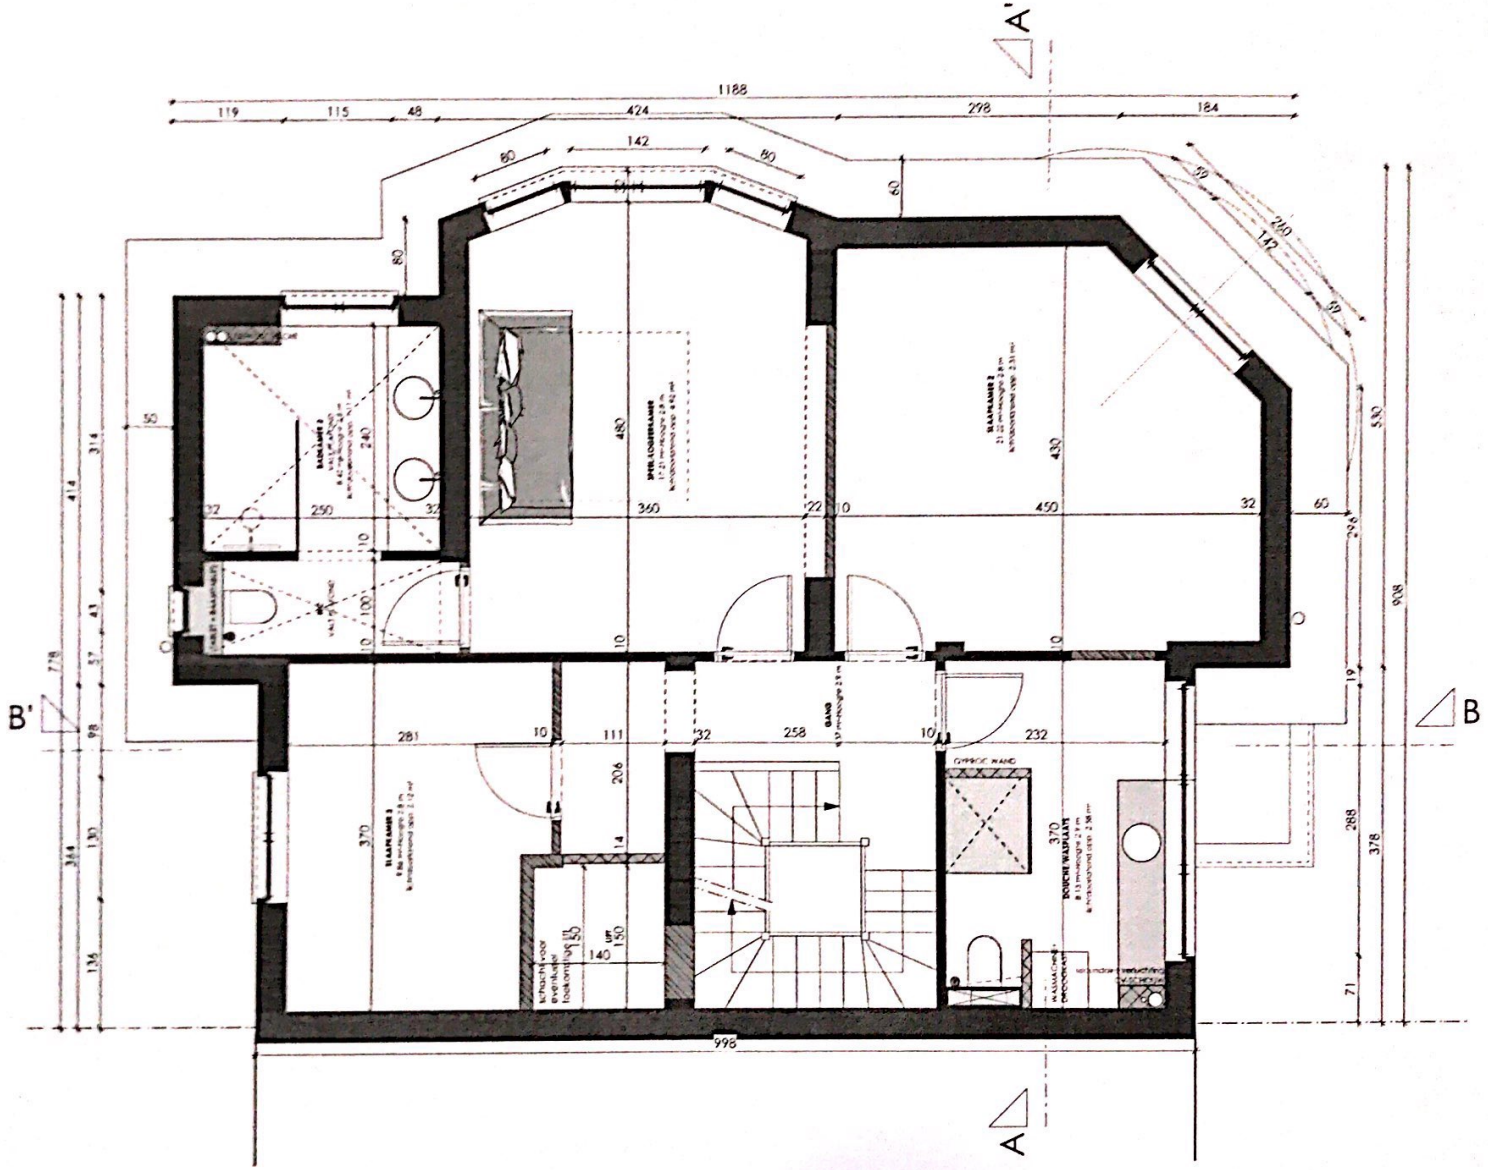

PROJECT: VERBOUWING HALFOPEN EENGEZINSWONING Joseph Van Genegenlaan 32 1150 Sint-Pieters-Woluwe 3 AFD/Sint-Pieters-Woluwe/ D 324 r²	**PLAN _ VERDIEPING 2** as built	AANVRAGER :	ARCHITECT : AN PITTOORS OUDESTRAAT 30, 2610 WILRIJK 0485 980 537 info@anpittoors.be	DATUM : 10-05-2019	A3	SCHAAL : 1/50

Scanned with CamScanner